


PLAN 1 -

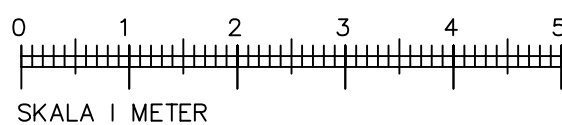

DATUM 2020-10-08	REV -	RITNING RELATIONSRITNING
FASTIGHETS BET. ANDERSTORP 9:215		
RITNINGEN AVSER OMBYGGNAD OCH ÄNDRAD ANVÄNDNING PLAN 1 - rivna och nya väggar samt mått		
RITN NR A:101	SKALA 1:100	RITAD AV Mattias Svensson